


PLANTA BAIXA
ESC 1:50

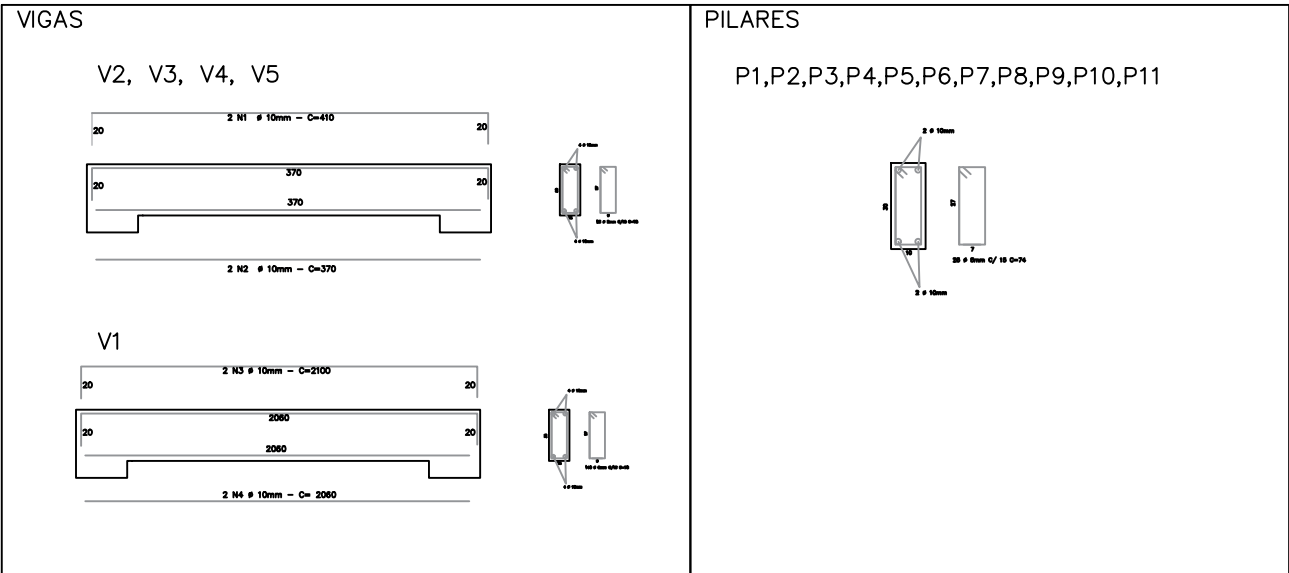

| | | | |
|---|--------------------------|-----------------|--------------------------|
| PARQUE CORTADO – Taguatinga /DF | | | |
| HOSPITAL VETERINÁRIO – PREDIO 1 CONSULTAS | | | |
| PROPRIETÁRIO INSTITUTO BRASILEIRO AMBIENTAL | | | |
| AUTOR DO PROJETO DE AS BUILT | | | |
| CLAUDIO FERREIRA ROSA – CREA 10038/D | | | |
| Compensação Ambiental INFRAMERICA | | | |
| | ARQUITETURA | DATA 10/03/17 | FOLHA |
| | PLANTA BAIXA ESTRUCTURAL | ESCALA 1:50 | 1/1 |
| AREA TERRENO | Pavimento 540 m2 | Pav. superior | AREA TOTAL 2.041,15 m2 |